



### Legende

#### Symbole:

- × = Geländepunkt
- ⊗ = Schachtabdeckung rund
- ▤ = Gully
- ☀ = Beleuchtung
- W ↘ = Wasserschieber
- G ↘ = Gasschieber
- UFH = Unterflurhydrant
- 🌳 = Laubbaum
- 🌲 = Nadelbaum


#### Abkürzungen:

- Bst = Bordstein
- Lst = Leistenstein
- biB = bituminöser Belag
- Grfl. = Grünfläche
- Li = Lichtschacht

| Objekt | Bauteil | Ebene | Planinhalt              | Index | Plannummer   |
|--------|---------|-------|-------------------------|-------|--------------|
|        |         |       | Bestands- und Höhenplan |       | 17_7_3_AA_01 |

Objekt **Neubau/Erweiterung Altes Landratsamt**

Strasse **Lange Zeile 10** Ort **85435 Erding**

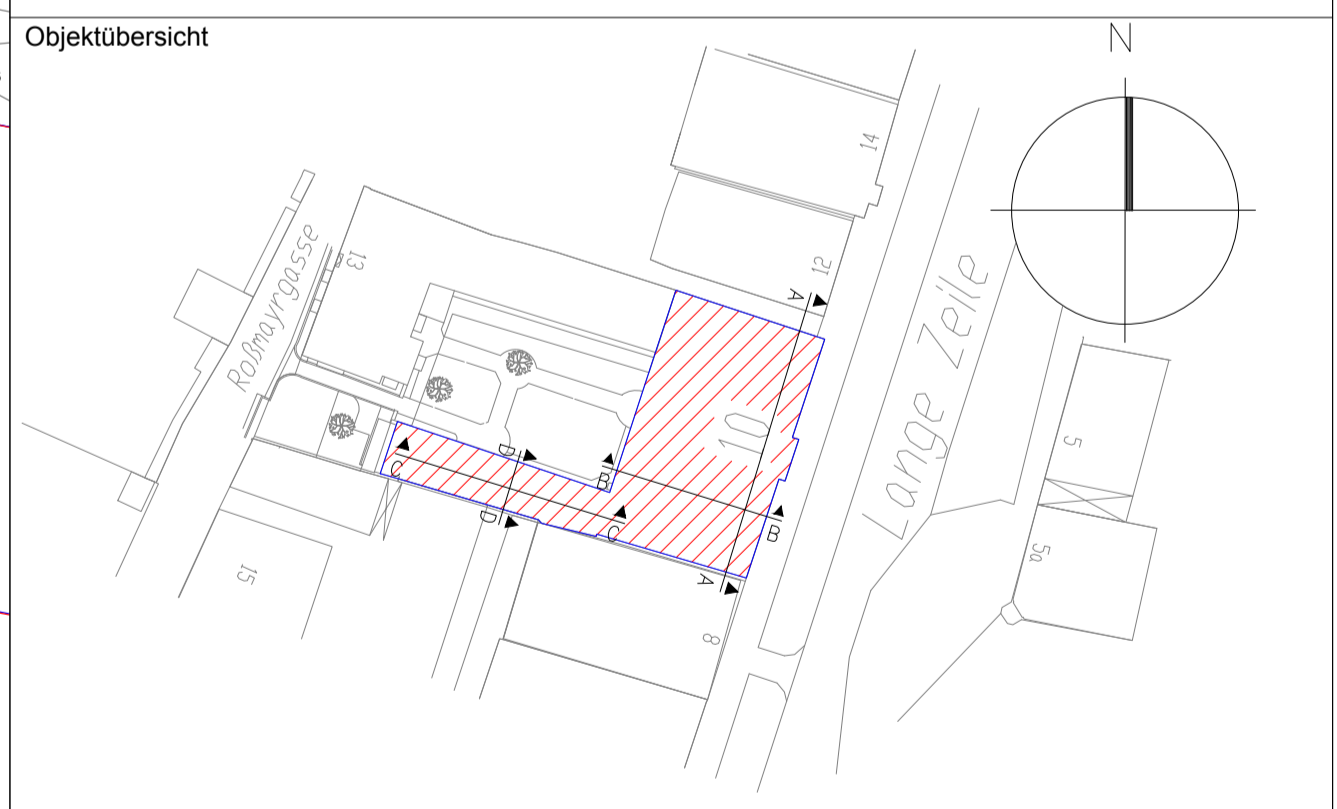

### Gebäudebestandsplan

Zeichner: **BNI**  
 Freigabe:  
 Datum: **22.09.2017**

Planinhalt:      Bezugsplan:      Blattgröße: **A1**  
 Maßstab: **1:100**

Auftraggeber: **Landratsamt Erding**  
**Fachbereich 12 - Liegenschaftsmanagement**  
 Alois-Schießl-Platz 2      85435 Erding

| Objekt | Bauteil | Ebene | Planinhalt              | Index | Plannummer   |
|--------|---------|-------|-------------------------|-------|--------------|
|        |         |       | Bestands- und Höhenplan |       | 17_7_3_AA_01 |